


MAPA DO CELÓW PROJEKTOWYCH		
Oznaczenie kancelaryjne zgłoszonej pracy geodezyjnej (KERG)		KERG NR: 874-5467/2014
OBIEKT	Gajewo dz. nr: 278, 279, 283	
Jednostka ewidencyjna	identyfikator	280604_2
	nazwa	Giżycko
Obręb ewidencyjny	identyfikator	280604_2.0004
	nazwa	Gajewo
Skala mapy	1:500	
Nazwa układu współrzędnych	prostokątnych płaskich układu wysokości	2000 (7) Kronsztad 60
Oznaczenie granic obszaru, który był przedmiotem aktualizacji		
Oznaczenie i informacja o służebnościach gruntowych mających wpływ na zagospodarowanie gruntów zlokalizowanych w granicach projektowanej inwestycji	Wykonanie niniejszej mapy nie było poprzedzone ustaleniami dotyczącymi ewentualnych służebności gruntowych obciążających grunty położone w granicach projektowanej inwestycji budowlanej.	
Oznaczenie i symbol konturu użytku gruntowego, który nie jest ujawniony w bazie danych ewidencji gruntów i budynków.		
Data opracowania mapy: 16.04.2014r	Ark. mapy: 7.213.27.04.3.1	
<b>BIURO USŁUG GEODEZYJNYCH - MROZIK</b> 11-500 Giżycko, Wilkasy, ul. Olsztyńska 82 tel. 0-602 136 958 NIP 845-125-46-98 REGON 790355091		<b>GEODETA UPRAWNIONY</b> <b>Remigiusz Mroziak</b> upr. nr 19152/05
NAZWĄ i imię i nazwisko Wykonawcy data i podpis osoby reprezentującej WYKONAWCĘ		Imię i nazwisko nr uprawnień oraz data i podpis geodety uprawnionego, który opracował mapę

UWAGA! - O Punkt osnowy geodezyjnej - Prawnie chroniony

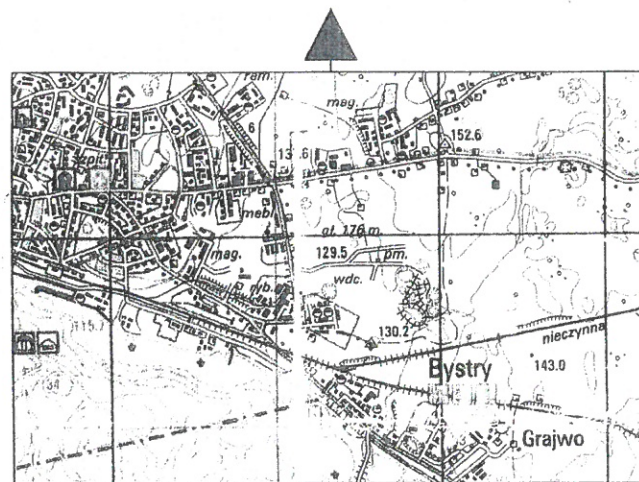


Szkic orientacyjny 1: 50 000

UWAGA!

Poza wykazanymi na niniejszej mapie urządzeniami podziemnymi nie wyklucza się istnienia w terenie urządzeń, które nie były zgłoszone do inwentaryzacji powykonawczej, zgodnie z art. 27 ustawy z dnia 17 maja 1989r. Prawo Geodezyjne i Kartograficzne. (Dz. U. Nr 30 poz. 163).

Dane w zakresie ewidencji gruntów naniesiono na podstawie materiałów udostępnionych przez PODGIK w Giżycku, bez prawnego ustalenia granic.

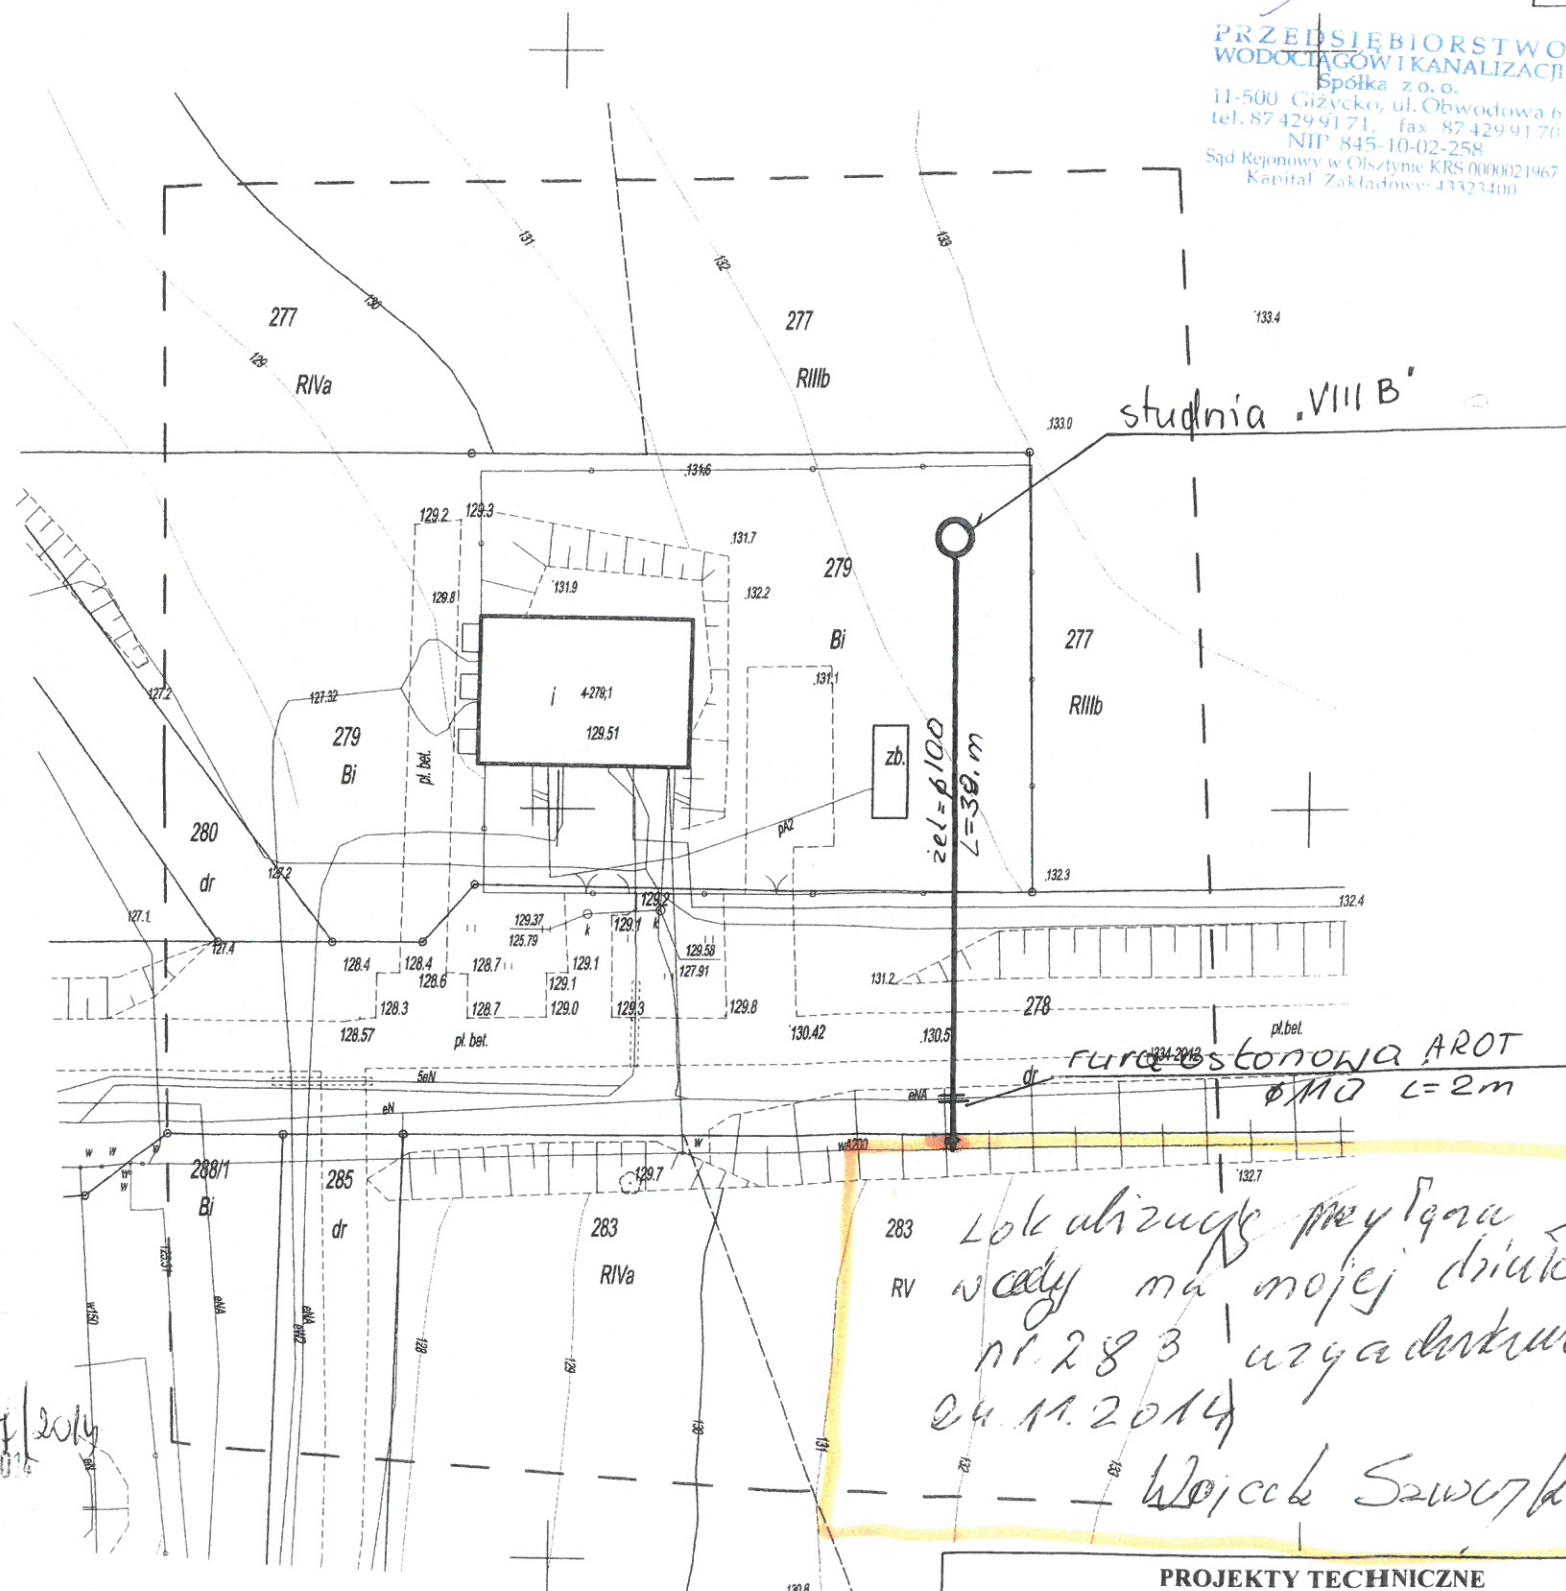

Nr rejestru uzgodnień: H-708  
 Projekt niniejszy uzgodniono z PWiK Spółka z o.o. w Giżycku jako odpowiadający miejscowym warunkom podłączenia do miejskiej sieci wodociągowej i kanalizacji sanitarnej z zastrzeżeniem:  
 1. O terminie rozpoczęcia robót należy pisemnie powiadomić przedsiębiorstwo celem pełnienia nadzoru i odbioru technicznego.  
 2. Inwestor zapewni nadzór geodezyjny celem dokonania inwentaryzacji robót.  
 Giżycko dnia 13.02.15 Uzgodnił: M. Jankowski

**PRZEDSIĘBIORSTWO WODOCIĄGÓW I KANALIZACJI**  
 Spółka z o.o.  
 11-500 Giżycko, ul. Obwodowa 6  
 tel. 87 429 91 71, fax 87 429 91 70  
 NIP 845-10-02-258  
 Sąd Rejonowy w Olsztynie KRS 0000021967  
 Kapitał Zakładowy: 43323400

ZA ZGODNOŚĆ Z ORYGINAŁEM

04 LUT. 2015


mgr inż. Mirosław Tchórzewski

PROJEKTY TECHNICZNE		
Giżycko, ul. Królowej Jadwigi 24A		
INWESTOR	Przedsiębiorstwo Wodociągów i Kanalizacji Sp. z o.o. ul. Obwodowa 6, 11-500 Giżycko	
OBIEKT	Studia głębinowa VIII B Gajewo dz. nr 279; Gmina Giżycko	BRANŻA SAN.
RYSUNEK	Plan realizacyjny	SKALA 1:500
ZAKRES	Przylacze wodociągowe	DATA XI. 2014
PROJEKTANT	mgr inż. Mirosław Tchórzewski UPR. NR SUW 81/88	PODPIS S1



MAPA DO CELÓW PROJEKTOWYCH		
Oznaczenie kancelaryjne zgłoszonej pracy geodezyjnej (KERG)		KERG NR: 874-5467/2014
OBIEKT	Gajewo dz. nr: 278, 279, 283	
Jednostka ewidencyjna	identyfikator	280604_2
	nazwa	Giżycko
Obręb ewidencyjny	identyfikator	280604_2.0004
	nazwa	Gajewo
Skala mapy	1:500	
Nazwa układu współrzędnych	prostokątnych płaskich układu wysokości	2000 (7) Kronsztad 60
Oznaczenie granic obszaru, który był przedmiotem aktualizacji		
Oznaczenie i informacja o służebnościach gruntowych mających wpływ na zagospodarowanie gruntów zlokalizowanych w granicach projektowanej inwestycji	Wykonanie niniejszej mapy nie było poprzedzone ustaleniami dotyczącymi ewentualnych służebności gruntowych obciążających grunty położone w granicach projektowanej inwestycji budowlanej.	
Oznaczenie i symbol konturu użytku gruntowego, który nie jest ujawniony w bazie danych ewidencji gruntów i budynków.		
Data opracowania mapy: 16.04.2014r	Ark. mapy: 7.213.27.04.3.1	
<b>BIURO USŁUG GEODEZYJNYCH - MROZIK</b> 11-500 Giżycko, Wilkasy, ul. Olsztyńska 82 tel. 0-602 136 958 NIP 845-125-46-98 REGON 790355091		<b>GEODETA UPRAWNIONY</b> <i>Remigiusz Mroziak</i> upr. nr 19152/05 Imię i nazwisko nr uprawnień oraz data i podpis geodety uprawnionego, który opracował mapę

UWAGA! - O Punkt osnowy geodezyjnej - Prawnie chroniony

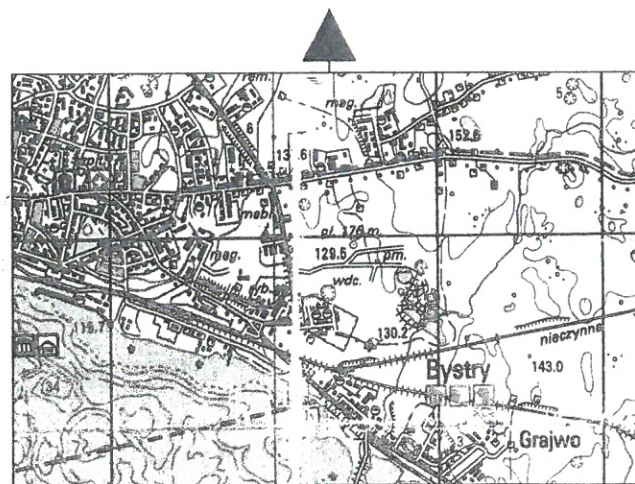

Szkic orientacyjny 1: 50 000


UWAGA!

Poza wykazanymi na niniejszej mapie urządzeniami podziemnymi nie wyklucza się istnienia w terenie urządzeń, które nie były zgłoszone do inwentaryzacji powykonawczej, zgodnie z art. 27 ustawy z dnia 17 maja 1989r. Prawo Geodezyjne i Kartograficzne. (Dz. U. Nr 30 poz. 163).

Dane w zakresie ewidencji gruntów naniesiono na podstawie materiałów udostępnionych przez PODGIK w Giżycku, bez prawnego ustalenia granic.

Nr rejestru uzgodnień: H-908  
 Projekt niniejszy uzgodniono z PWiK Spółka z o.o. w Giżycku jako odpowiadający miejscowym warunkom podłączenia do miejskiej sieci wodociągowej i kanalizacji sanitarnej z zastrzeżeniem:  
 1. O terminie rozpoczęcia robót należy pisemnie powiadomić przedsiębiorstwo celem pełnienia nadzoru i odbioru technicznego.  
 2. Inwestor zapewni nadzór geodezyjny celem dokonania inwentaryzacji robót.  
 Giżycko dnia 13.02.15 Uzgodnił: *M. Jolka*



WODOCIĄGÓW I KANALIZACJI  
 Spółka z o.o.  
 11-500 Giżycko, ul. Obwodowa 6  
 tel. 87 429 91 71, fax 87 429 91 70  
 NIP 845-10-02-258  
 Sąd Rejonowy w Olsztynie KRS 0000021967  
 Kapitał Zakładowy: 43323400

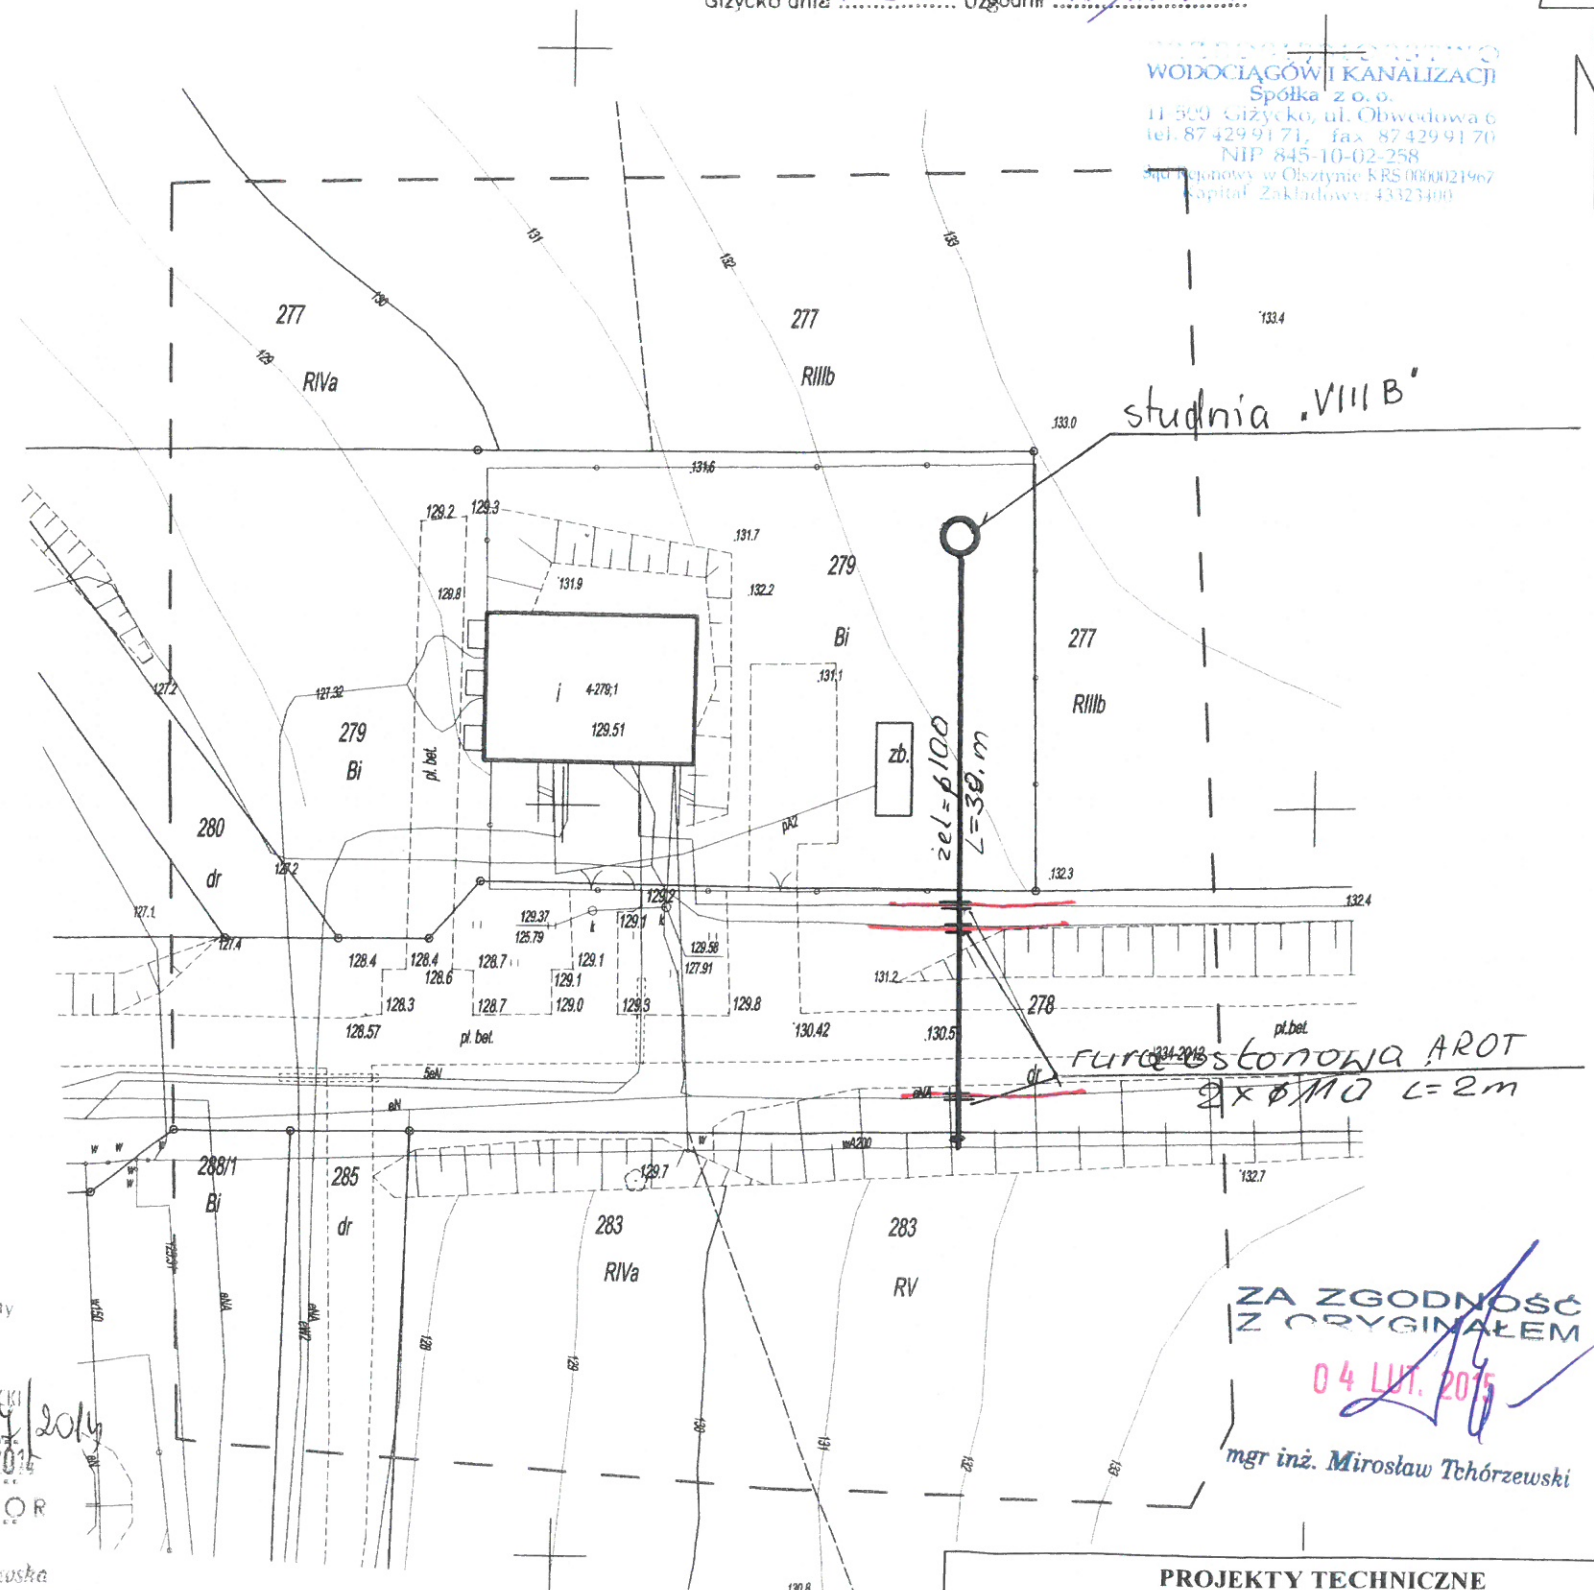

ZA ZGODNOŚĆ Z ORYGINAŁEM  
 04 LUT. 2015  
 mgr inż. Mirosław Tchórzewski

PROJEKTY TECHNICZNE		
Giżycko, ul. Królowej Jadwigi 24A		
INWESTOR	Przedsiębiorstwo Wodociągów i Kanalizacji Sp. z o.o. ul. Obwodowa 6; 11-500 Giżycko	BRANŻA SAN.
OBIEKT	Studnia głębinowa VIII B Gajewo dz. nr 279; Gmina Giżycko	SKALA 1:500
RYSunek	Plan realizacyjny	DATA XI. 2014
ZAKRES	Przylacze wodociągowe	
PROJEKTANT	mgr inż. Mirosław Tchórzewski UPR. NR SUW 81/88	PODPIS <i>AB</i> S 1

Profil podłużny przyłącza wodociągowego  
skala 1:100/200

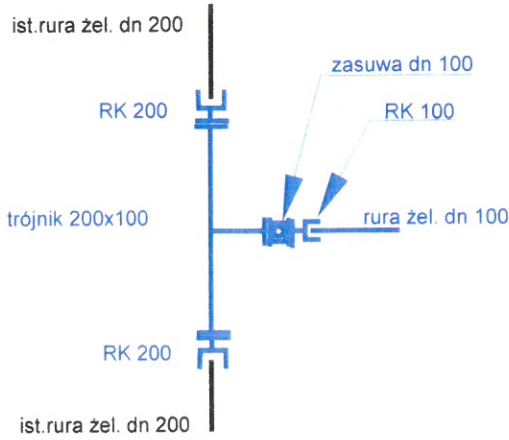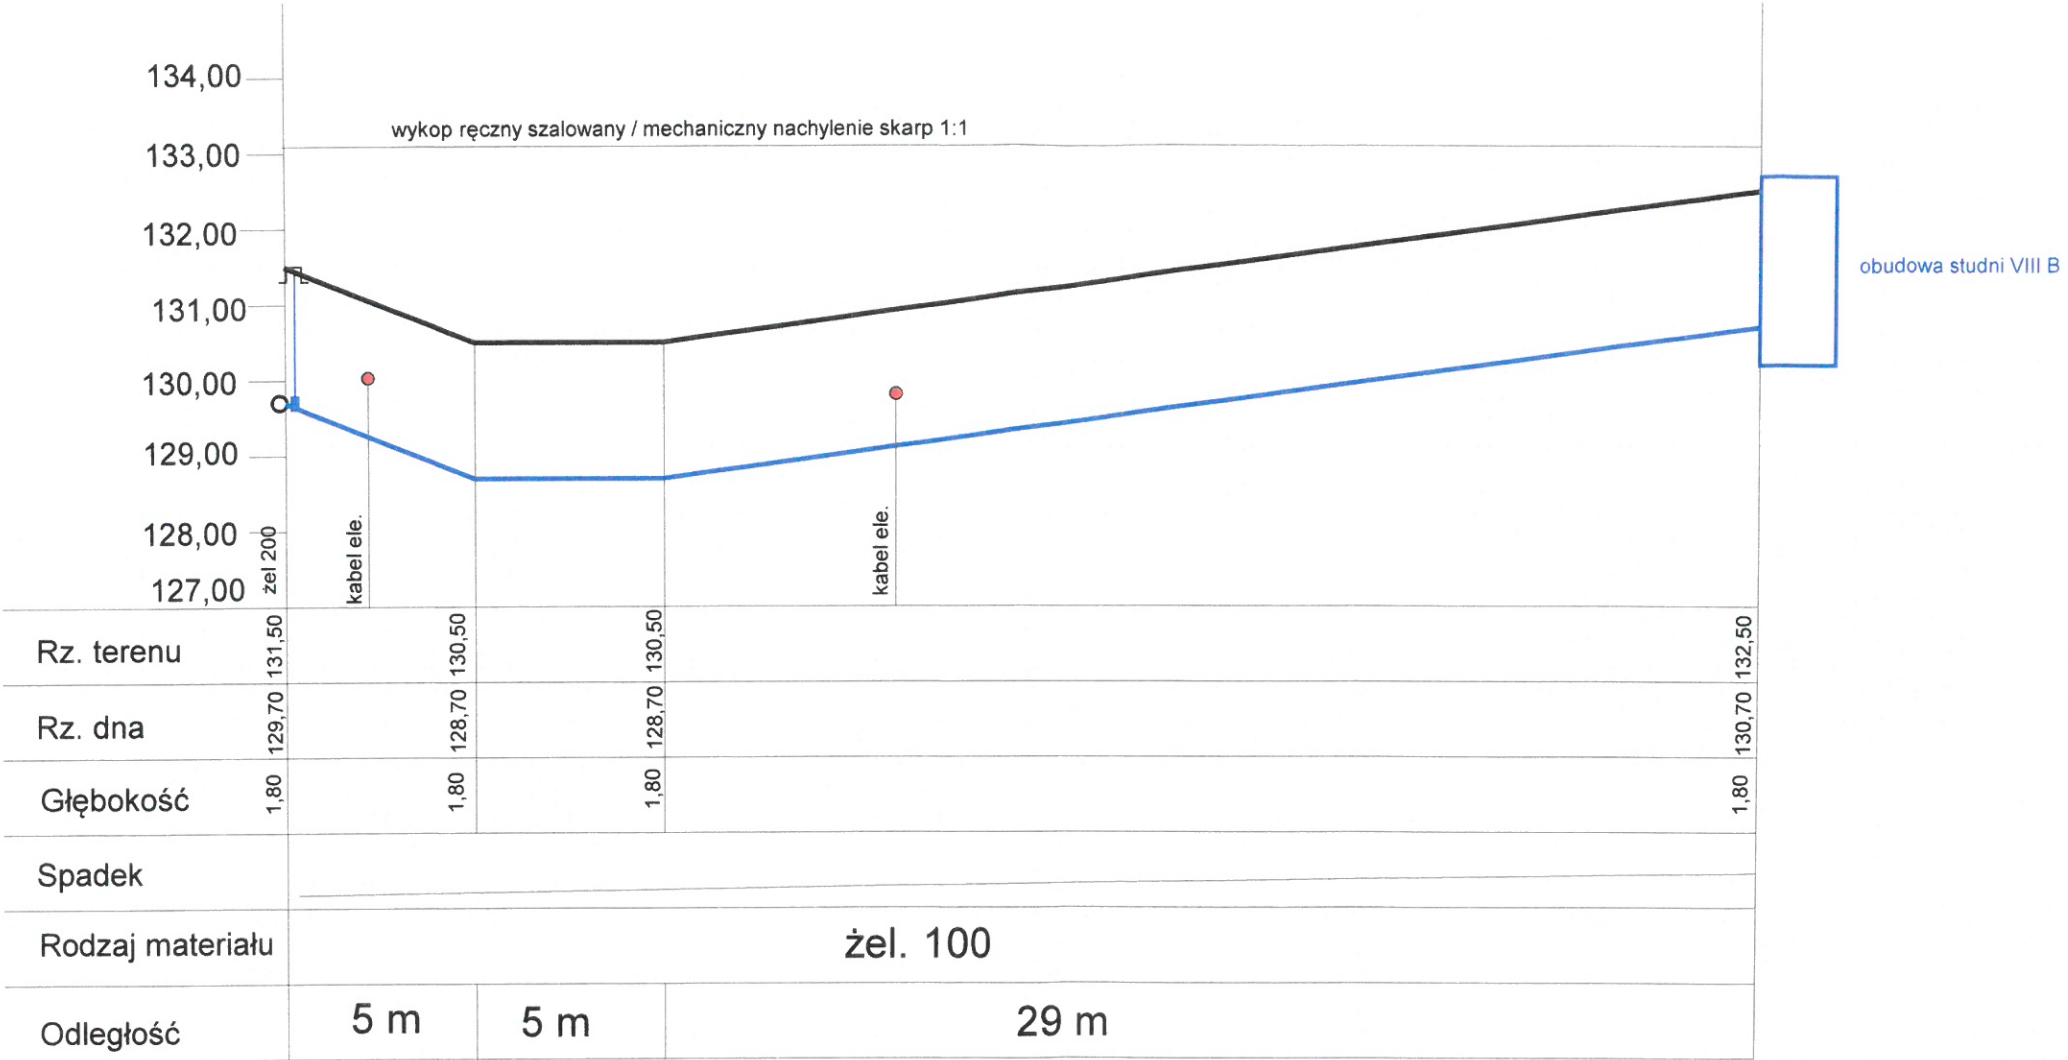

PROJEKTY TECHNICZNE		
Giżycko, ul. Królowej Jadwigi 24A		
INWESTOR	Przedsiębiorstwo Wodociągów i Kanalizacji Sp. z o.o. ul. Obwodowa 3, 11-500 Giżycko	FAZA P.B.
OBIEKT	studnia głębinowa VIII B Gajewo dz. nr 279; Gmina Giżycko	BRANŻA SAN.
RYSUNEK	Przyłącze wodociągowe	SKALA 1:100/200
ZAKRES	Profil podłużny	DATA I. 2015
PROJEKTANT	mgr inż. Mirosław Tchórzewski UPR. NR SUW 81/86	PODPIS NR RYS. S 2